


|    |          |
|----|----------|
| 图名 | 1# 29F平面 |
| 比例 | 1:150    |
| 日期 | 2024.07  |
| 设计 | 阳枫       |
| 审核 | 林浪       |
| 制图 | 蔡泰庚      |
| 计算 | 阳枫       |

| 楼层     | 标高     |
|--------|--------|
| 屋面层(结) | 95.800 |
| 29F    | 91.900 |
| 28F    | 88.700 |
| 27F    | 85.500 |
| 26F    | 82.300 |
| 25F    | 79.100 |
| 24F    | 75.900 |
| 23F    | 72.700 |
| 22F    | 69.500 |
| 21F    | 66.300 |
| 20F    | 63.100 |
| 19F    | 59.900 |
| 18F    | 56.700 |
| 17F    | 53.500 |
| 16F    | 50.300 |
| 15F    | 47.100 |
| 14F    | 43.900 |
| 13F    | 40.700 |
| 12F    | 37.500 |
| 11F    | 34.300 |
| 10F    | 31.100 |
| 9F     | 27.900 |
| 8F     | 24.700 |
| 7F     | 21.500 |
| 6F     | 18.200 |
| 5F     | 14.900 |
| 4F     | 11.600 |
| 3F     | 8.300  |
| 2F     | 5.000  |
| 1F     | ±0.000 |

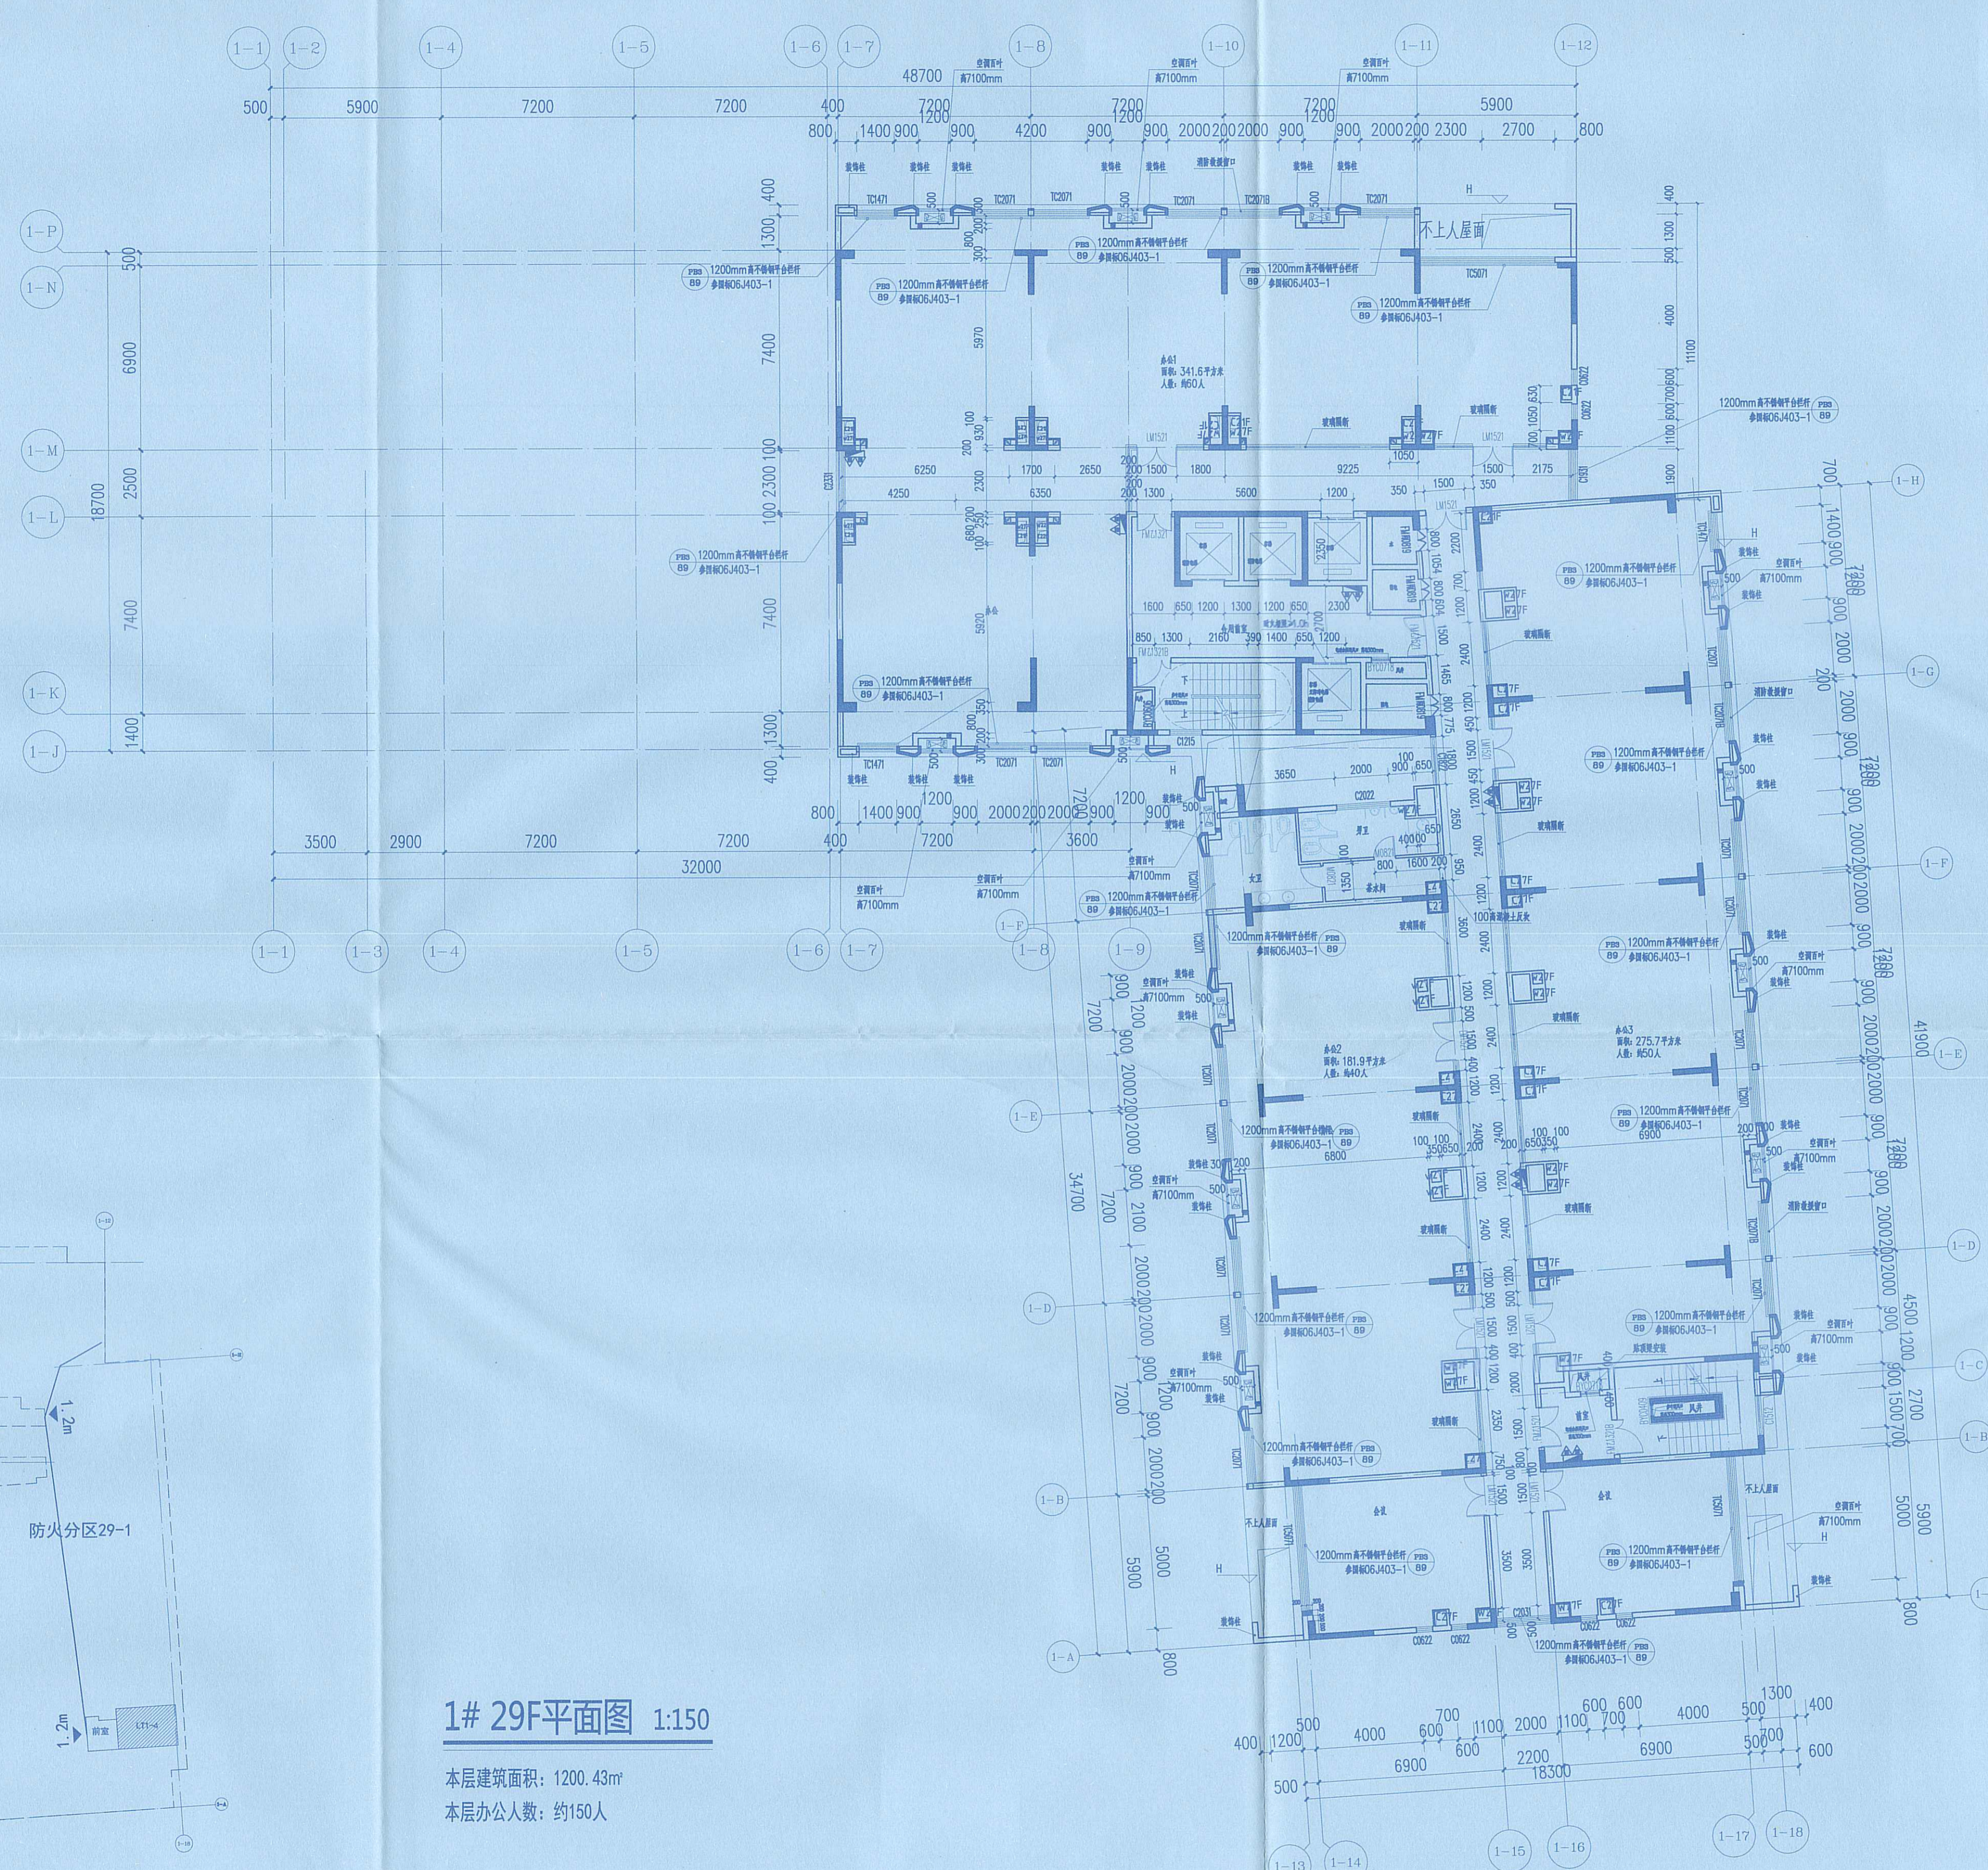

空调设备说明:  
 图例 A 空调管径80空调孔洞  
 B 空调管径80空调孔洞  
 1. 空调机房吊顶统一采用80PVC管, 通风管土墙用钢板, 管孔洞口四周封堵厚度≥5%;  
 2. 未注明尺寸时, 管孔洞口四周封堵厚度200mm;  
 3. 孔洞封堵: A. 发泡剂填充厚度250mm; B. 发泡剂填实。


2024年7月规划核实测量  
 工程编号: 2024复42B202号  
 广州市番禺城市规划勘测设计研究院有限公司

中华人民共和国一级注册建筑师  
 姓名: 阳枫  
 注册号: 4407287-008  
 有效期: 至2025年10月



竣工图  
 施工单位: 广东省源天工程有限公司  
 设计: 阳枫  
 审核: 林浪  
 制图: 蔡泰庚  
 计算: 阳枫



1# 29F平面图 1:150

本层建筑面积: 1200.43㎡  
 本层办公人数: 约150人

防火分区示意图 1:150

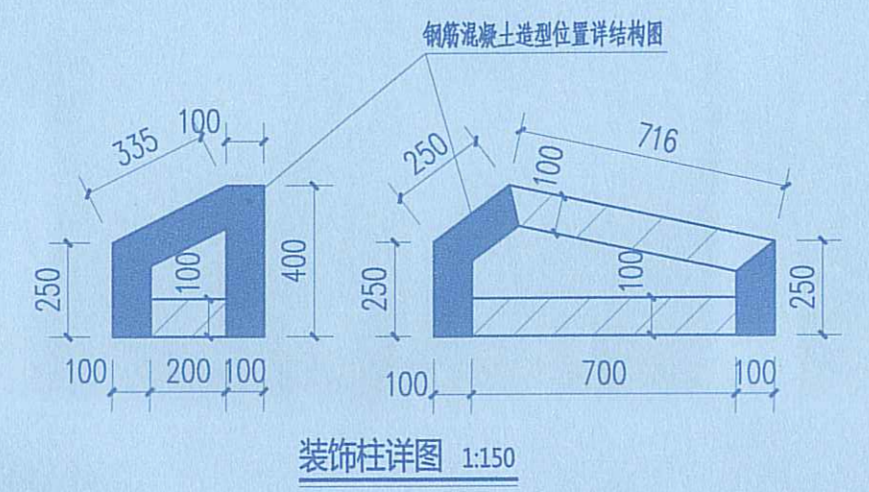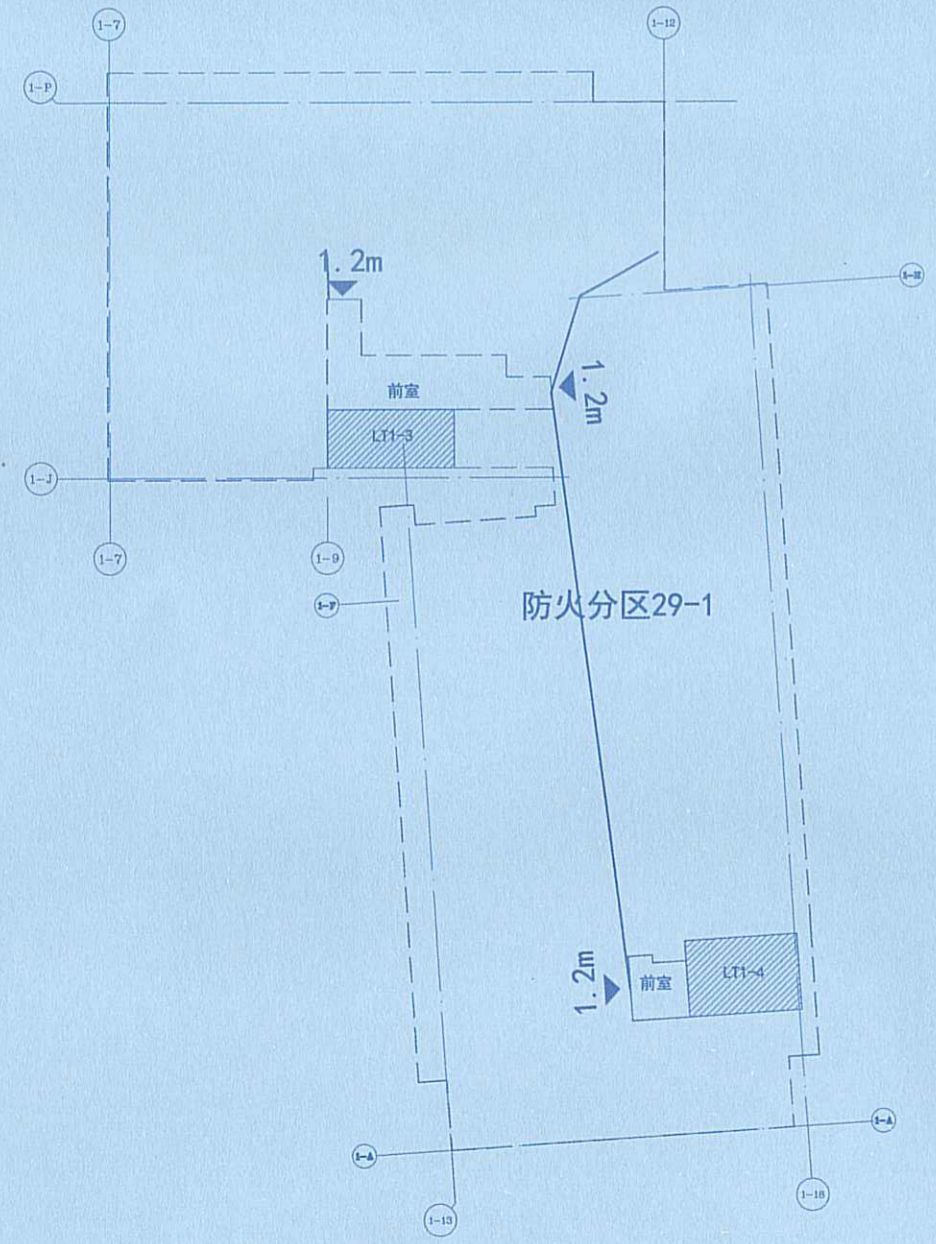

所有阳台扶手高度从踏步前缘线量起为200mm高(从防水台面起)  
 阳台栏杆采用: 国标5J403-1

附表2: (除特殊说明外)各部位建筑标高及结构标高:

| 编号  | 位置                         | 建筑完成面标高 | 结构标高      |
|-----|----------------------------|---------|-----------|
| (1) | 酒店厨房、洗衣房                   | H-0.020 | (H-0.150) |
| (2) | 阳台                         | H-0.020 | (H-0.100) |
| (3) | 门厅、楼梯间、弱电井室、弱电机房、风机房、走廊、酒店 | H       | (H-0.050) |
| (4) | 首层配电房                      | H+0.200 | (H-0.600) |
| (5) | 首层黄箱                       | H       | (H-0.600) |

附表1: 管井标号及图例

| 编号  | 符号 | 内容       |
|-----|----|----------|
| (1) | ○  | 地漏       |
| (2) | □  | 过水柱      |
| (3) | ○  | 雨水管、通排水管 |

建筑量计算

| 防火分区编号 | 功能 | 面积(平方米) | 人数(2人/间) | 设计所需宽度(米)  | 实际所需宽度(米) | 合计(米) |     |
|--------|----|---------|----------|------------|-----------|-------|-----|
| 29-1   | 办公 | 1228.54 | 200      | 2(200/100) | 1.2       | 1.2   | 2.4 |

|                           |             |      |                          |
|---------------------------|-------------|------|--------------------------|
| 广东省建工设计顾问有限公司             |             | 建设单位 | 广州市番禺区洛浦街南浦东乡村股份合作联社     |
| 证书等级: 甲级 证书编号: A144018003 |             | 工程名称 | 商业、办公楼工程1幢(自编名称: 番禺·场1#) |
| 审定                        | 苍久山         | 设计   | 阳枫                       |
| 审核                        | 林浪          | 制图   | 蔡泰庚                      |
| 项目负责                      | 阳枫          | 计算   | 阳枫                       |
| 专业负责                      | 阳枫          |      |                          |
| 设计号                       | JG2019-8001 | 图别   | 竣工图                      |
| 图名                        | 1# 29F平面图   | 图号   | J-1-PM17                 |
| 日期                        | 2023.10     |      |                          |